

STAROSTA PŁOCKI
09-400 Płock
ul. Bielska 59

Nr sprawy ODGK-III-7442/1077/2008

Płock, dnia 17.12.2008 roku

OPINIA NR ODGK-III-7442/1077/2008

koordynacji usytuowania projektu

Przedmiot uzgodnienia: sieć kanalizacji sanitarnej z przyłączem

**wnioskodawca: „SANICO” Prywatna Pracownia Projektowa
Sieci i Instalacje Sanitarne
mgr inż. Grażyna Dzięglewska
ul. Powstańców Styczniowych 17/8 09-407 Płock**

inwestor: Gmina Stara Biała

wniosek z dnia: 12.12.2008r

znak: ---

data wpływu wniosku do zespołu: 12.12.2008r

Na podstawie art. 27 ust 2 pkt. 1 ustawy z dnia 17.05.1989r. Prawo Geodezyjne i Kartograficzne (tj. Dz. U Nr 240 poz. 2027 z 2005r. z późniejszymi zmianami), §11 pkt. 1 Rozporządzenia Ministra Rozwoju Regionalnego i Budownictwa z dnia 05.04.2001 roku w sprawie geodezyjnej ewidencji sieci uzbrojenia terenu oraz zespołów uzgadniania dokumentacji projektowej (tj. Dz. U. Nr 38 poz. 455)

**dokonuję pozytywnej koordynacji usytuowania projektu
położonego obrębie ewidencyjnym Mańkowo gmina Stara
Biała**

Za zgodność z oryginałem

PRYWATNA PRACOWNIA PROJEKTOWA
SIECI I INSTALACJE SANITARNE
mgr inż. Grażyna Dzięglewska

Uwagi i zalecenia:

1. Przypomina się wykonawcy o obowiązku ochrony punktów osnowy geodezyjnej art.15 i 48 ustawy z dnia 17.05.1989 roku Prawo geodezyjne i kartograficzne (tj. Dz. U. Nr 240 z 2005 r. poz. 2027 z późniejszymi zmianami).
2. Przypomina się inwestorowi o obowiązku zlecenia jednostkom uprawnionym do wykonania prac geodezyjnych wyznaczenia usytuowania obiektów budowlanych wymagających pozwolenia na budowę, a po zakończeniu ich budowy – dokonania geodezyjnych pomiarów powykonawczych i sporządzenia związanej z tym dokumentacji art.27 ustawy z dnia 17.05.1989 roku Prawo geodezyjne i kartograficzne (tj. Dz. U. Nr 240 z 2005 r. poz. 2027 z późniejszymi zmianami).
3. W przypadku konieczności wycinki drzew uzyskać zgodę właściwych służb.
4. Uzyskać warunki techniczne na sposób zabezpieczenia istniejącej sieci telefonicznej w miejscach zbliżeń i skrzyżowań w TP Płock ul. 1-go Maja 7.
5. Uzyskać warunki techniczne na sposób zabezpieczenia istniejącej sieci telefonicznej w miejscach zbliżeń i skrzyżowań w Petrotel Płock ul. Chemików 7.
6. Uzyskać warunki techniczne na sposób zabezpieczenia istniejącej sieci gazowej w miejscach zbliżeń i skrzyżowań w MOSD-RDG Płock ul. Łukasiewicza 19.
7. Uzgodnienie zachowuje ważność przez okres 3 lat od dnia wydania opinii w sprawie uzgodnienia usytuowania projektowanych sieci uzbrojenia terenu - zgodnie z § 13 pkt 1 Rozporządzenia Ministra Rozwoju Regionalnego i Budownictwa z dnia 05.04.2001 roku w sprawie geodezyjnej ewidencji sieci uzbrojenia terenu oraz zespołów uzgadniania dokumentacji projektowej (tj. Dz. U. Nr 38 poz. 455).
8. Uzgodnienie traci ważność w przypadku, gdy inwestor albo organy administracji architektoniczno budowlanej lub nadzoru budowlanego powiadomią zespół o utracie ważności, zmianie lub uchyleniu decyzji o warunkach zabudowy i zagospodarowania terenu, zatwierdzeniu projektu budowlanego oraz pozwoleniu na budowę - zgodnie z § 13 pkt 2 w/w rozporządzenia.

z up. STAROSTY

inż. Leszek Majewski
PRZEWODNICZĄCY
ZESPOŁU UZGADNIANIA
DOKUMENTACJI PROJEKTOWEJ

Za zgodność z oryginałem

PRYWATNA PRACOWNIA PROJEKTOWA
SIECI I INSTALACJI SANITARNE

Uzgodnienie Petroler sp.200
o miejscu skrzyżowania, przepięć, rezerwie Dodakowa
ostonie istniejąca, kanalizacja, kanał. Arot o 160.
z przed zasypaniem wykopem zgodnie do odbioru

STAROSTA PŁOCKI
ZESPÓŁ UZGADNIANIA DOKUMENTACJI PROJEKTOWEJ
 Na podstawie art. 28 ust. 1 ustawy z dnia 17 maja 1989r. - Prawo geodezyjne i kartograficzne (Dz. U. z 2000r. Nr 100, poz. 1086 i Nr 120, poz. 1268) uzgodniono usytuowanie projektowanych sieci uzbrojenia terenu
nie kare. samut. z myłownem
 (wyszczególnienie uzbrojenia sieci uzbrojenia terenu)
 Uzgodnione usytuowanie sieci uzbrojenia terenu podlega wytyczeniu i geodezyjnej inwentaryzacji powykonawczej przez jednostki uprawnione do wykonywania prac geodezyjnych.
 W razie niezgodności realizacji sieci uzbrojenia terenu z uzgodnionym projektem inwestor zobowiązany jest przedłożyć mapę z wykazami pomiarów powykonawczych właściwemu organowi administracji architektoniczno-budowlanej.
 Uzgodnienie usytuowania projektowanych sieci uzbrojenia terenu zachowuje ważność przez okres 3 lat od dnia wydania opinii w sprawie uzgodnienia usytuowania projektowanych sieci uzbrojenia terenu. Uzgodnienie traci ważność w przypadku, o którym mowa w § 13 rozporządzenia Ministra Rozwoju Regionalnego i Budownictwa z dnia 2 kwietnia 2001r. w sprawie geodezyjnej ewidencji sieci uzbrojenia terenu oraz zespołu uzgodnienia dokumentacji projektowej (Dz. U. Nr 36, poz. 455).
Opinia III - numer 1071/08
Przebieg 17. 2. 2009
 (miejscowość i data)

PROJEKTANT
 Kazimierz Stanisławski
 Kancelaria Telekomunikacji
 Nr 036-4071U

05.01.2009


OZNACZENIA

o lokalizacja kanalizacji sanitarnej 119
 zgodnie z pr ks 716/04
 - aktualizacja 7

110.2 OPRACOWAŁA

mgr inż. Grażyna Dzięglewska

mgr inż. Grażyna Dzięglewska
 SIECI I INF.
 Upr. geod. nr 1101/05
 Upr. kart. nr 1101/05
 05-407 Płock, ul. Wyspa, 24, 24-600 Radom

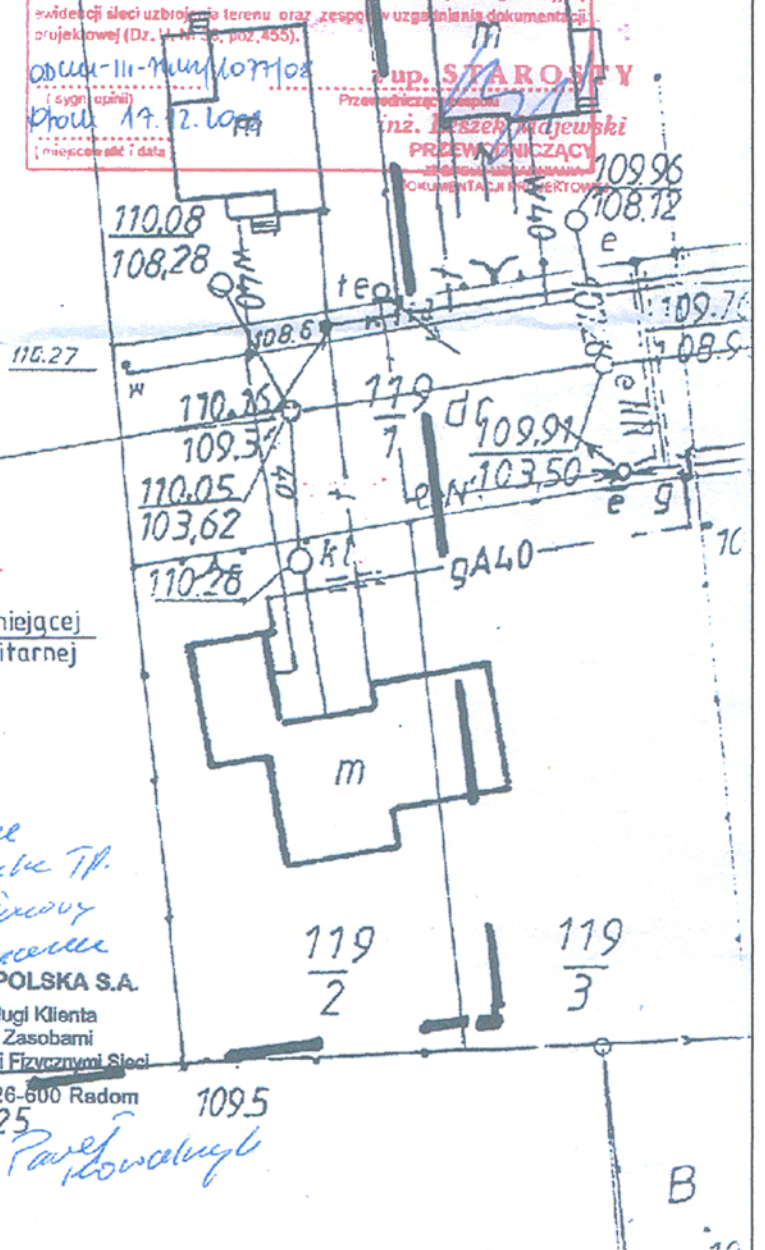

Uzgodnienie
W miejscach skrzyżowania z istniejącą
tablica telefoniczną, która została
wykonana przed podłączeniem
wymiarów kabli kablowej przy wycięciu
nie dozwolonych typów kabli i przewodów
zgodnie do odbioru d. 17. 2. 2009

TELEKOMUNIKACJA POLSKA S.A.
 Pion Technicznej Obsługi Klienta
 Rozwój i Gospodarka Zasobami
 Sekcja Zarządzania Zasobami Fizycznymi Sieci
 ul. Piłsudskiego 146, 26-600 Radom
 10 11 25
05.01.2009 Paweł Kowalczyk

Obręb: **Mankowo**
 Gmina: **Stara Biała**
 Powiat: **Płocki**
 Woj.: **mazowieckie**

Usługi Geodezyjne i Informatyczne
GEO - WEKTOR
 mgr inż. Kinga Szczepanek
 02-402 Płock ul. Kolegiatna 30 m 41
 tel. 0241 268-24-03; 0601 067415
 NIP 774-136 94 52

Mapa do celów projektowych

Wykonana metodą powiększenia kserograficznego z arkusza mapy zasadniczej 251.444.181

W skali 1:500

Za zgodność z oryginałem
 PRYWATNA PRACOWNIA PROJEKTOWA
 SIECI I INSTALACJE SANITARNE
 mgr inż. Grażyna Dzięglewska

Nie wyklucza się istnienia urządzeń podziemnych nie pokazanych na mapie, które nie zostały odnalezione podczas wykonywania inwentaryzacji geodezyjnych lub które nie zostały zgłoszone do inwentaryzacji przed zasypaniem.

Płock, listopad 2008 r.

GEODETA UPRAWNIENI:
 mgr inż. Kinga Szczepanek
 Upoważnienia nr 17519

Szkic orientacyjny w skali 1:25 000



Wskazuje się, że przy robocie
 pomiaru i rozprawienia tego
 mapy o którym mowa w art. 16
 Ustawy geodezyjnej i karto-
 graficznej, Nr 100, poz. 1086
 z dnia 17. 5. 1989 r.

PŁOCKI
 Geodezja-Kartograficzna
 w Płocku
 9.
Przebieg 17. 2. 2009
 0601 067415
 268-24-03

ABOSTY
 ul. Białka
 Płock
 Geodezja-Kartograficzna

36

Mazowiecka Spółka Gazownictwa Sp. z o.o.
Oddział Gazownia Warszawska
00-412 Warszawa, ul. Kruczkowskiego 2
ROZDZIELNIA GAZU Płock
09-400 Płock, ul. Łukasiewicza 19
tel. (24) 264-60-01, fax: (24) 262-40-08
NIP 527-23-26-936


-1-

Płock, dn. 26.11.2004 Nr 349/2004
Uzgodniono rozwiązanie techniczne skrzyżowania sieci gazowej
z projektowaną: kanalizacją sanitarną
na sekcji mapy zasadniczej nr: 101:103
pod warunkiem, że:
- wykonawca robót powiadomi uzgadniającego o rozpoczęciu robót,
~~- wykonawca zleci nadzór przy prowadzeniu robót.~~

M I S T R Z
d/s sieci gazowej i nadzoru
w rozdzielni GAZ w Płocku
Andrzej Sułkowski

Za zgodność z oryginałem

PRYWATNA PRACOWNIA PROJEKTOWA
SIECI I INSTALACJE SANITARNE
SANIT
mgr inż. Grażyna Wilewska

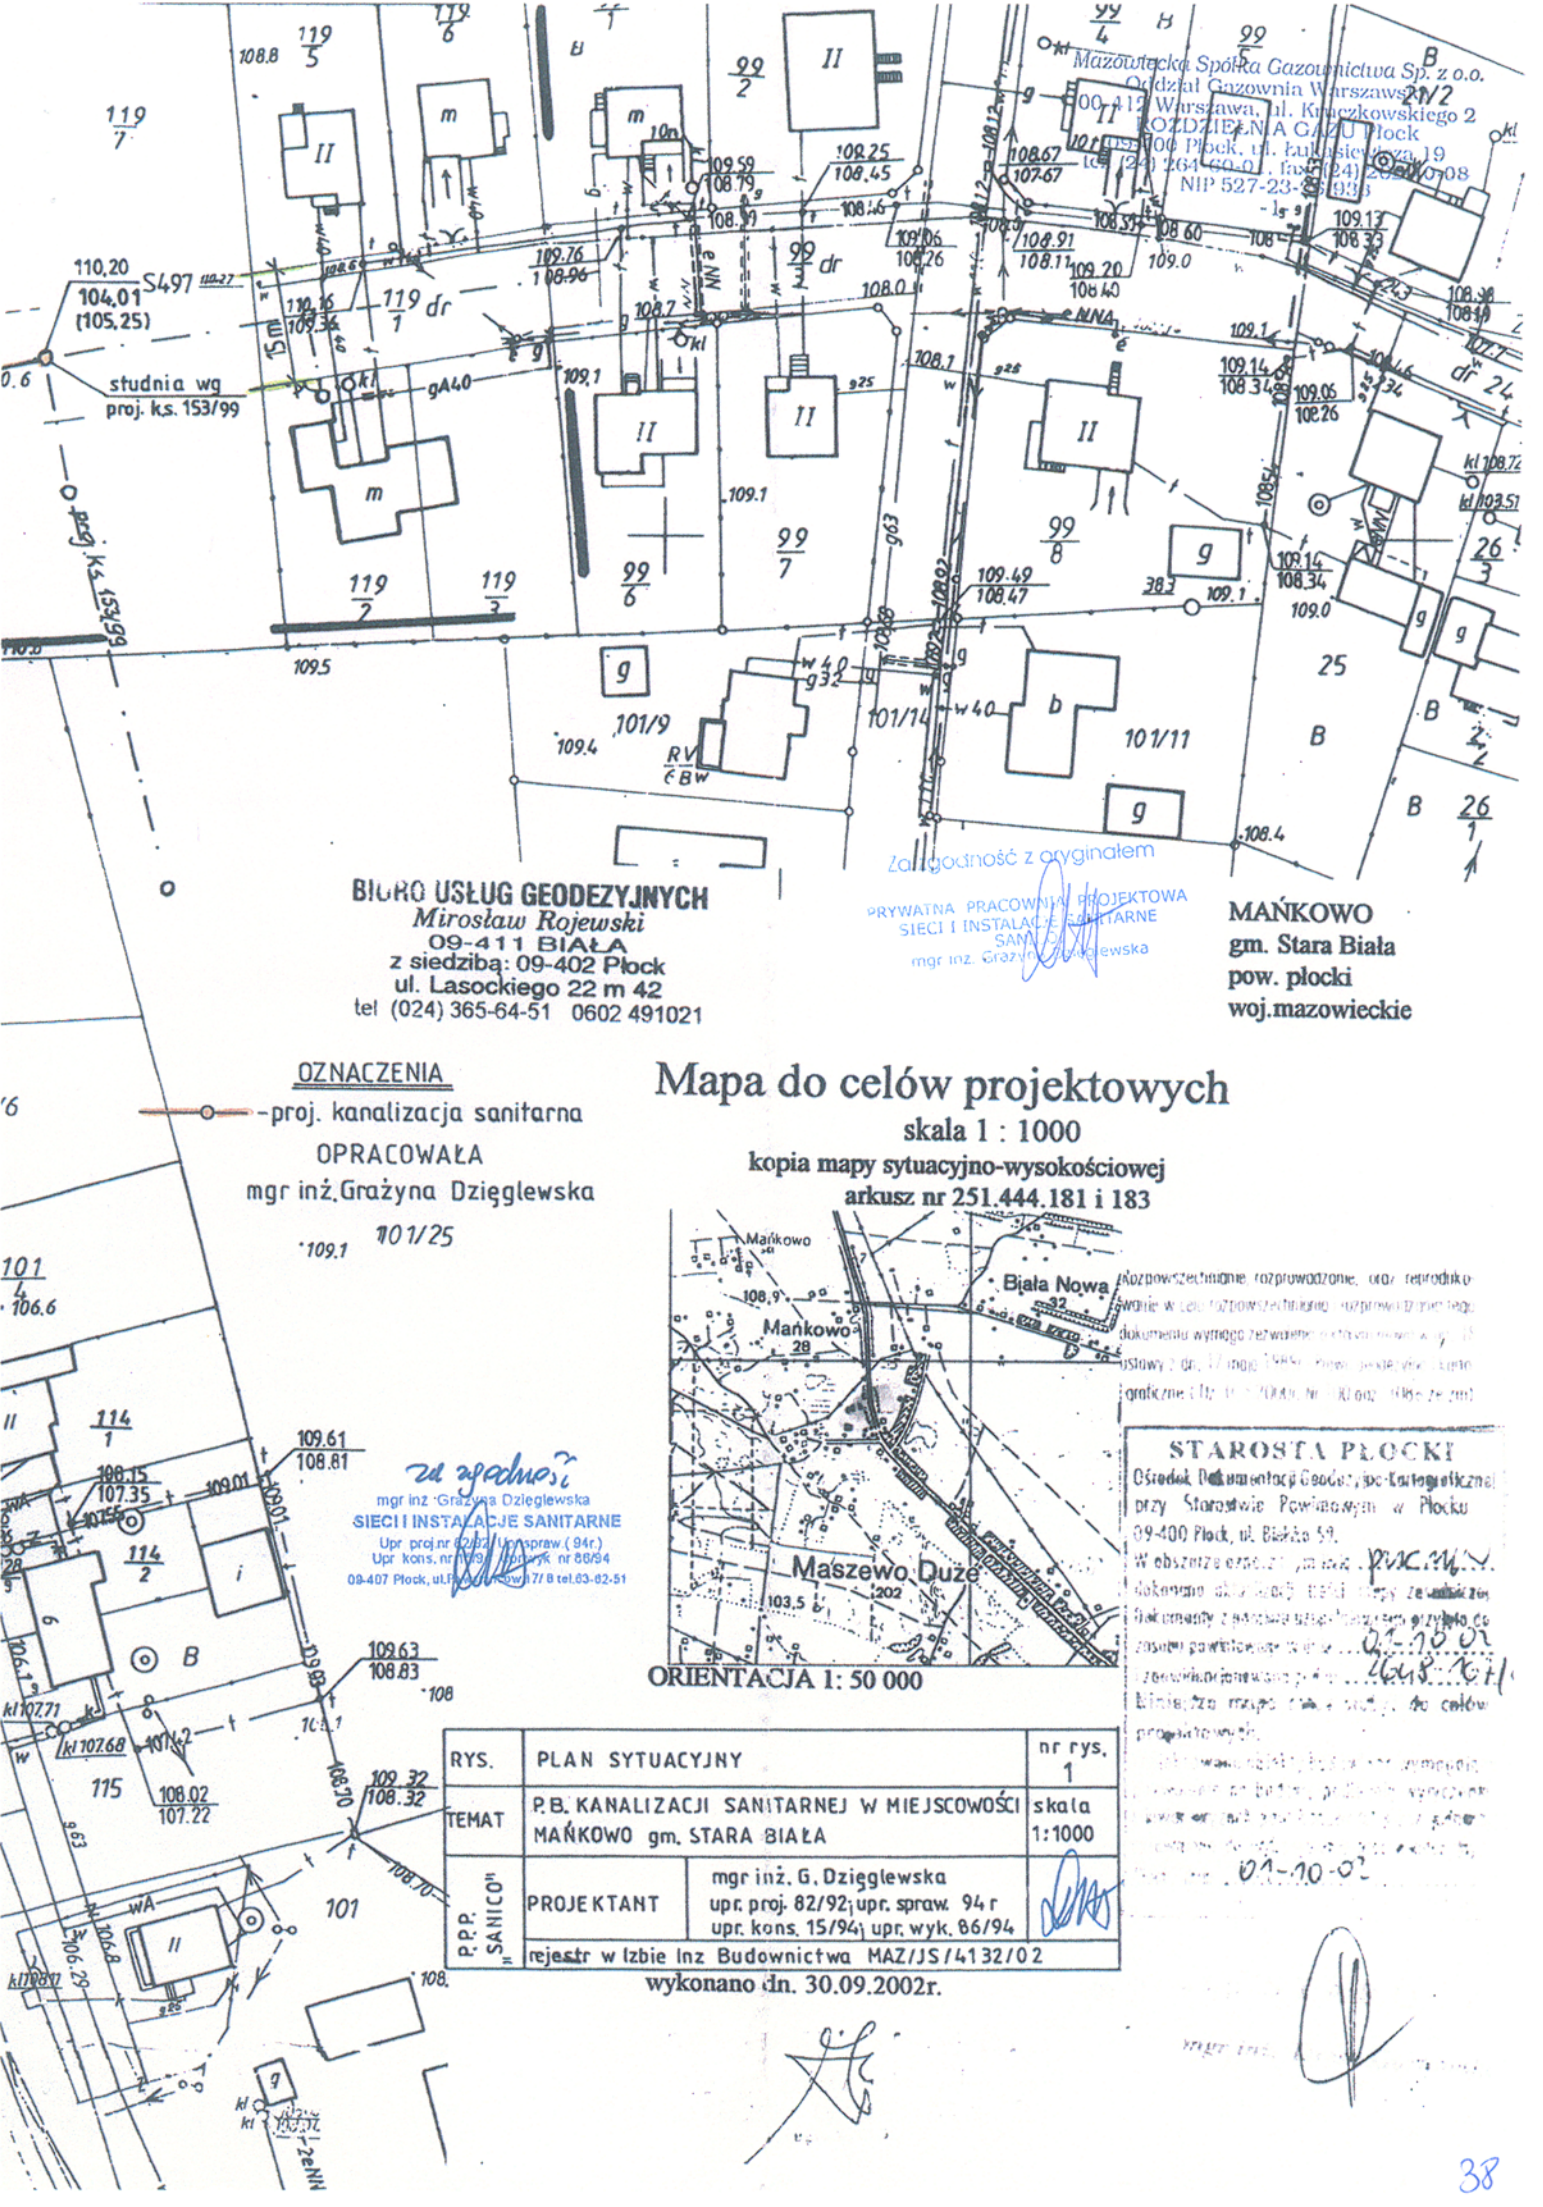

BIURO USŁUG GEODEZYJNYCH
Mirosław Rojewski
 09-411 BIAŁA
 z siedzibą: 09-402 Płock
 ul. Lasockiego 22 m 42
 tel (024) 365-64-51 0602 491021

Za zgodność z oryginałem

PRYWATNA PRACOWNIA PROJEKTOWA
 SIECI I INSTALACJE SANITARNE
 mgr inż. Grażyna Dziągiewska

MAŃKOWO
 gm. Stara Biała
 pow. płocki
 woj. mazowieckie

OZNACZENIA

○ — proj. kanalizacja sanitarna
 OPRACOWAŁA
 mgr inż. Grażyna Dziągiewska

Mapa do celów projektowych
 skala 1 : 1000

kopia mapy sytuacyjno-wysokościowej
 arkusz nr 251.444.181 i 183



ORIENTACJA 1: 50 000

za zgodności

mgr inż. Grażyna Dziągiewska
SIECI I INSTALACJE SANITARNE
 Upr. proj. nr 82/92; upr. spraw. 94r.
 Upr. kons. nr 15/94; upr. wyk. nr 86/94
 09-407 Płock, ul. Lasockiego 22 m 42 tel. 83-82-51

Kopierszczególnie rozprawdzone, oraz reprodukcje w całości lub częściowo, bez zgody autora, nie są dozwolone. Dokumenty wydane z tytułu niniejszego projektu, nie stanowią części integralnej projektu i nie mogą być używane do celów projektowych.

STAROSTA PŁOCKI
 Ośrodek Dokumentacji Geodezyjno-Kartograficznej
 przy Starostwie Powiatowym w Płocku
 09-400 Płock, ul. Białka 59.
 W obszarze opracowania, nie ma *P.W.C.M.V.*
 dokonano aktualizacji planu sytuacyjno-wysokościowego
 dokonywanej z użyciem danych z planu sytuacyjno-wysokościowego
 z dnia 17.01.1994 r. (niezależnie od daty wydania planu)
 Białka 59, Płock, dnia 01.10.02
 01-10-02

RYS.	PLAN SYTUACYJNY	nr rys. 1
TEMAT	P.B. KANALIZACJI SANITARNEJ W MIEJSCOWOŚCI MAŃKOWO gm. STARA BIAŁA	skala 1:1000
P.P.P. inż. SANICON	PROJEKTANT mgr inż. G. Dziągiewska upr. proj. 82/92; upr. spraw. 94r upr. kons. 15/94; upr. wyk. 86/94	<i>[Signature]</i>
	rejestr w Izbie Inż. Budownictwa MAZ/JS/4132/02	

wykonano dn. 30.09.2002r.

Gostynin, dn. 01.06.2004r.

WR.1/K-4/2211/57-836/04

DECYZJA

Na podstawie art. 39, ust. 3, ust. 4 i ust. 5 ustawy z dn. 21 marca 1985r. o drogach publicznych (tekst jedn. Dz. U. z 2000r. Nr 71, poz. 838 z póź. zm.) i art. 104 ustawy z dn. 14 czerwca 1960r. – Kodeks Postępowania Administracyjnego (tekst jedn. Dz. U. z 2000r. Nr 98, poz. 1071) oraz §1 Uchwały Nr 897/111/2000 Zarządu Województwa Mazowieckiego z dn. 15.11.2000r. w sprawie udzielania upoważnień po rozpatrzeniu sprawy z wniosku z dnia 20.05.2004r. (data wpływu 28.05.2004r.) złożonego przez:

**"SANICO" Prywatną Pracownię Projektową
Sieci I Instalacji Sanitarnych
09-407 Płock
ul. Powstańców Styczniowych 17/8**

**działającą z upoważnienia Inwestora Urzędu Gminy Stara Biała
09-411 Biała
pow. płocki**

w sprawie zezwolenia na lokalizację projektowanej sieci kanalizacji sanitarnej /przejście pod drogą/ w pasie drogowym drogi wojewódzkiej nr „559” Gr. woj. - Brudzeń Duży – Sikórz - Płock w m. Mańkowo, gm. Stara Biała

Zezwalam na umieszczenie sieci kanalizacji sanitarnej /przejście pod drogą metodą przewiertu/ w pasie drogowym drogi wojewódzkiej nr „559” Gr. woj. - Brudzeń Duży – Sikórz - Płock zaliczonej do klasy G, działka nr ewid. 40, w m. Mańkowo, gm. Stara Biała wg lokalizacji pokazanej w projekcie sieci wodociągowej /mapa do celów projektowych/, załączonym do akt sprawy, z udostępnieniem niezbędnej szerokości pasa drogowego do wykonania robót objętych projektem przy zachowaniu następujących warunków:

- przejście pod w/w drogą wykonać metodą przewiertu w rurze ochronnej długości odpowiadającej szerokości pasa drogowego,
- komory robocze winny być usytuowane poza pasem drogowym.

UZASADNIENIE

Stosownie do art. 107 §4 KPA odstąpiono od uzasadnienia niniejszej decyzji, ponieważ uwzględnia ona w całości żądania strony

Za zgodność z oryginałem

PRYWATNA PRACOWNIA PROJEKTOWA
SIECI I INSTALACJE SANITARNE

POUCZENIE

Od niniejszej decyzji służy odwołanie do Samorządowego Kolegium Odwoławczego w Warszawie ul. Senatorska 35, 00-099 Warszawa, za moim pośrednictwem w terminie 14 dni od daty jej doręczenia.

Zgodnie z art. 40 cytowanej ustawy o drogach publicznych zezwolenie na prowadzenie robót w pasie drogowym zostanie wydane po złożeniu wniosku w tutejszym Rejonie, załączając decyzję o pozwoleniu na budowę oraz zatwierdzony w Urzędzie Marszałkowskim Województwa Mazowieckiego w Warszawie projekt organizacji ruchu na czas prowadzenia robót.

Rejon Drogowy zezwala na wykonywanie w/w robót w pasie drogowym w okresie od dnia 15 marca do dnia 31 października.



Z up. Marszałka
Województwa Mazowieckiego

inż. Mirosław Kaczmarek
DYREKTOR REJONU

OTRZYMUJA:

1. SANICO Prywatna Pracownia Projektowa
Sieci i Instalacje Sanitarne
09-407 Płock
ul. Powstańców Styczniowych 17/8
2. Urząd Gminy Stara Biała
09-411 Biała
pow. Płocki
3. a/a

Za zgodność z oryginałem

PRYWATNA PRACOWNIA PROJEKTOWA
SIECI I INSTALACJE SANITARNE
SANICO
